


- Stand 27.07.2021 -

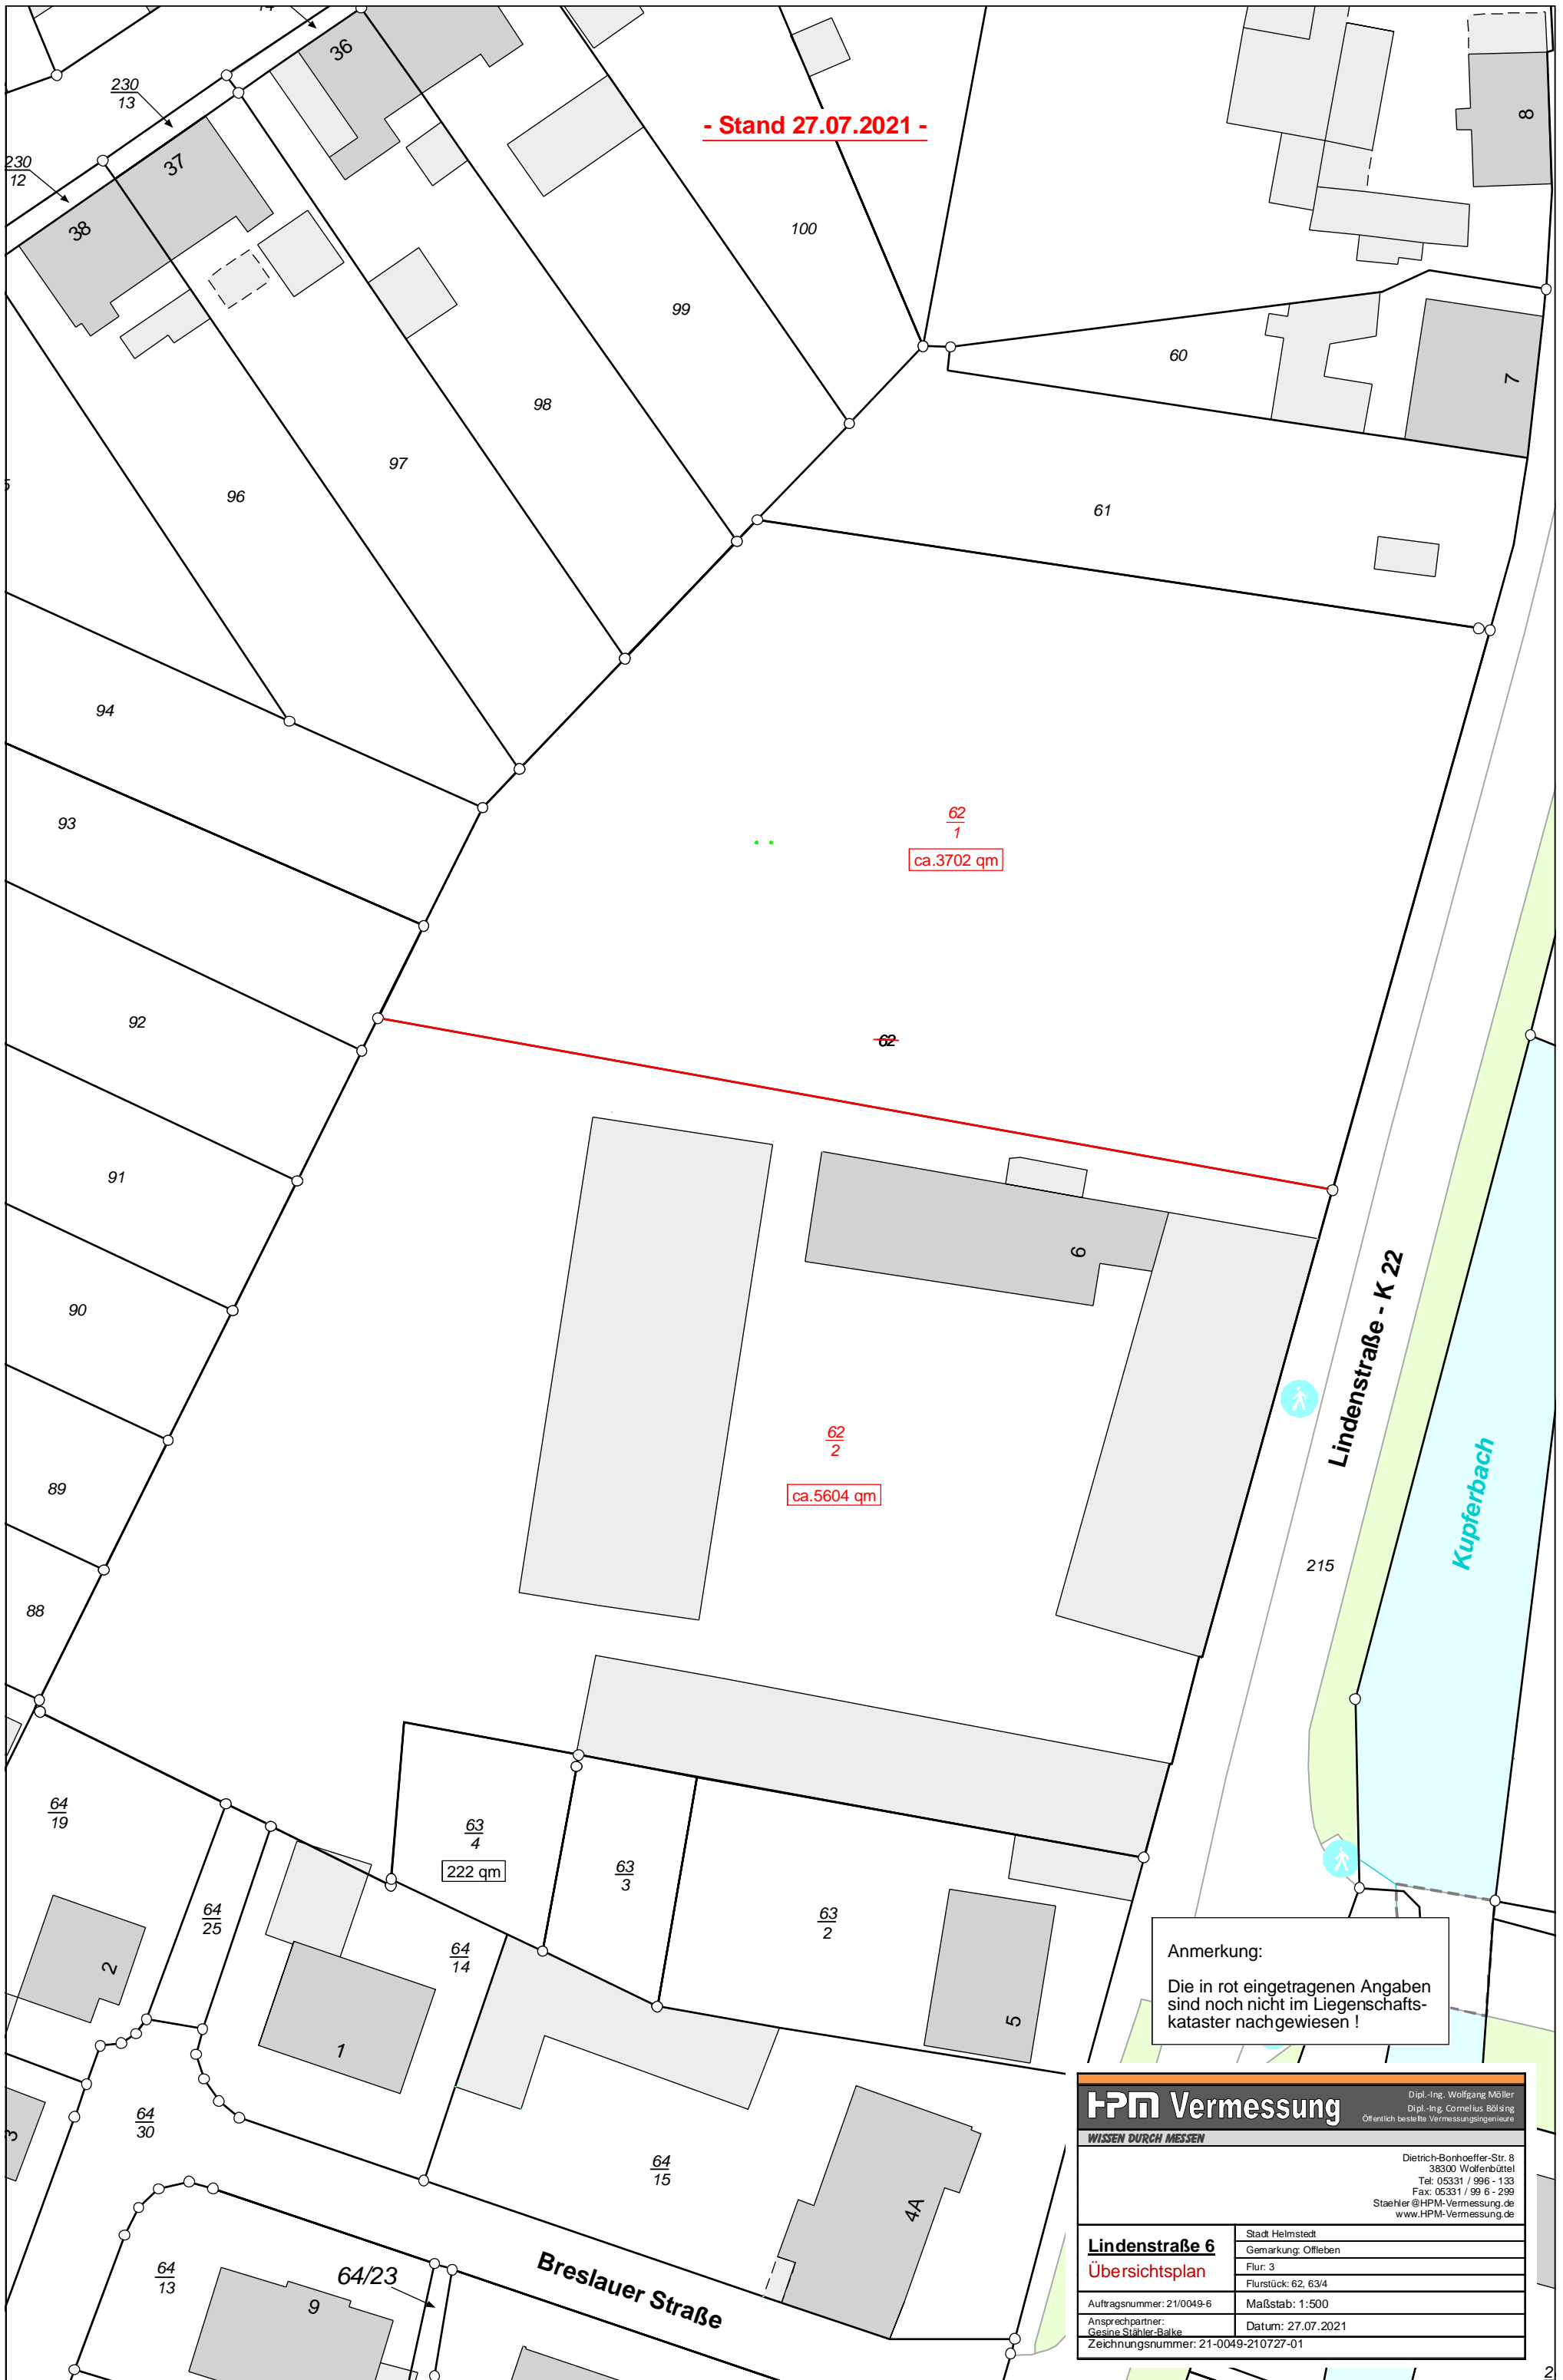

Anmerkung:
Die in rot eingetragenen Angaben
sind noch nicht im Liegenschafts-
kataster nachgewiesen !

HPM Vermessung <small>WISSEN DURCH MESSEN</small>	
<small>Dipl.-Ing. Wolfgang Möller Dipl.-Ing. Cornelius Bölsing Öffentlich bestellte Vermessungsingenieure</small>	
<small>Dietrich-Bornhoeffer-Str. 8 38300 Wolfenbüttel Tel: 05331 / 996 - 133 Fax: 05331 / 99 6 - 299 Staehter@HPM-Vermessung.de www.HPM-Vermessung.de</small>	
Lindenstraße 6	<small>Stadt Helmstedt</small>
Übersichtsplan	<small>Gemarkung: Offleben</small>
	<small>Flur: 3</small>
	<small>Flurstück: 62, 63/4</small>
<small>Auftragsnummer: 21/0049-6</small>	<small>Maßstab: 1:500</small>
<small>Ansprechpartner: Gisela Stähler-Balke</small>	<small>Datum: 27.07.2021</small>
<small>Zeichnungsnummer: 21-0049-210727-01</small>	